


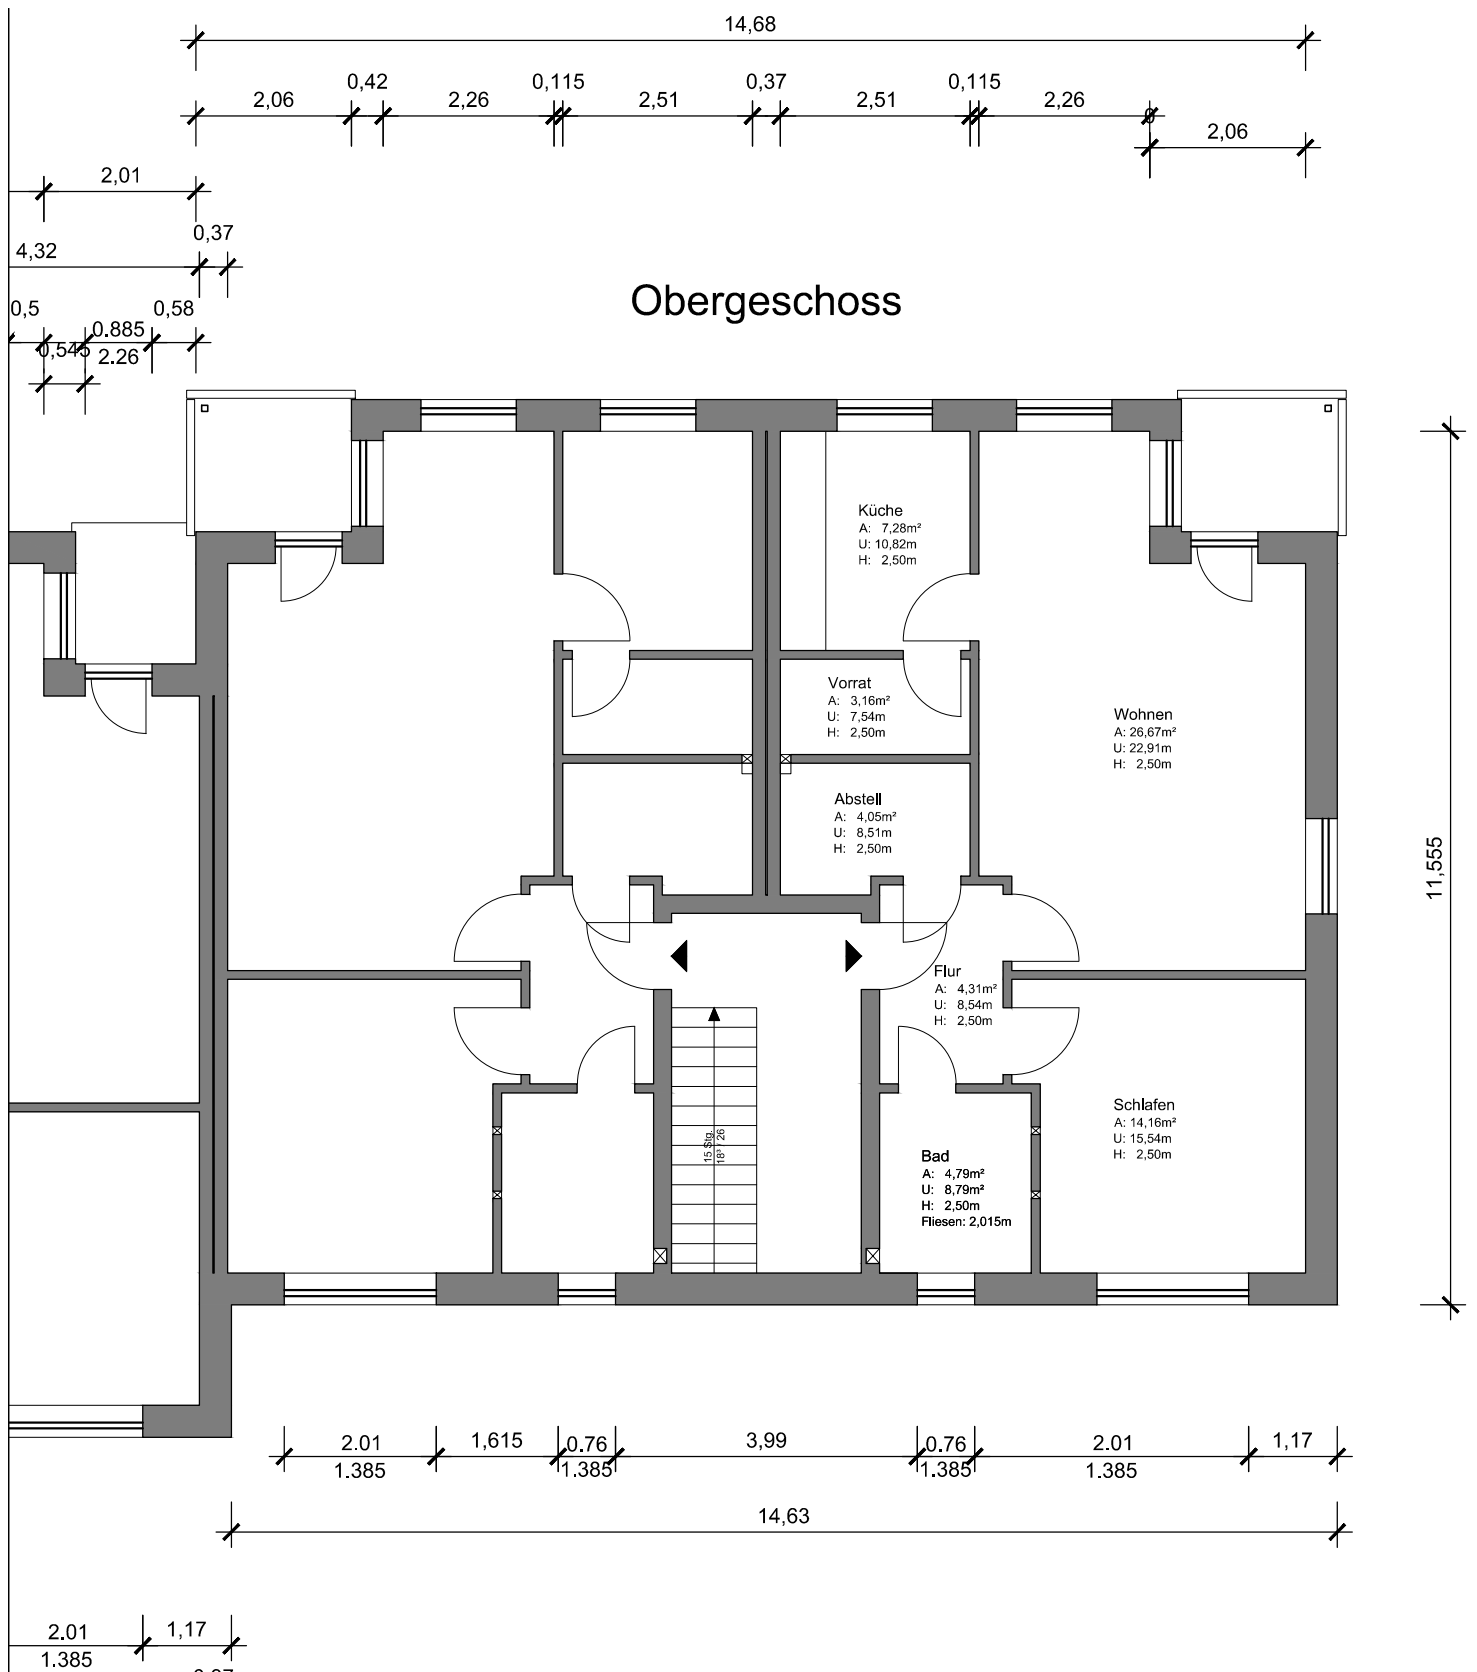

		Bestandspl«ne		
Obergeschoss, Eichendorffstr. 54, Rastede		M 1:100	gez. F. Cassens	08.09.2015
Bauvorhaben: Bek«mpfung Holzsch«dlinge Eichendorffstr. 50 - 56 26180 Rastede	Bauherr: Ammerl«nder Wohnungsbau- gesellschaft mbH Bahnhofstra«e 7 Tel.: 04488 - 84640	Verfasser: Ammerl«nder Wohnungsbau- gesellschaft mbH		
	26655 Westerstede Fax: 04488 - 846425			